



BIJLAGE G. As-built-grondplannen van alle niveau's, dakenplan en gevelplannen



KU LEUVEN TECHNISCHE DIENSTEN ATLASPLAN	Zoötechnisch Centrum - hoofdgebouw Bijzondere Weg 12 3360 Lovenjoel Complex : 90110 TRANSfarm	Gebouwnr. : 531-71 Verdiep : 91 Datum : 02-07-2020 Tekenaar : Mapa
--	---	---

— Bijzondere Weg —


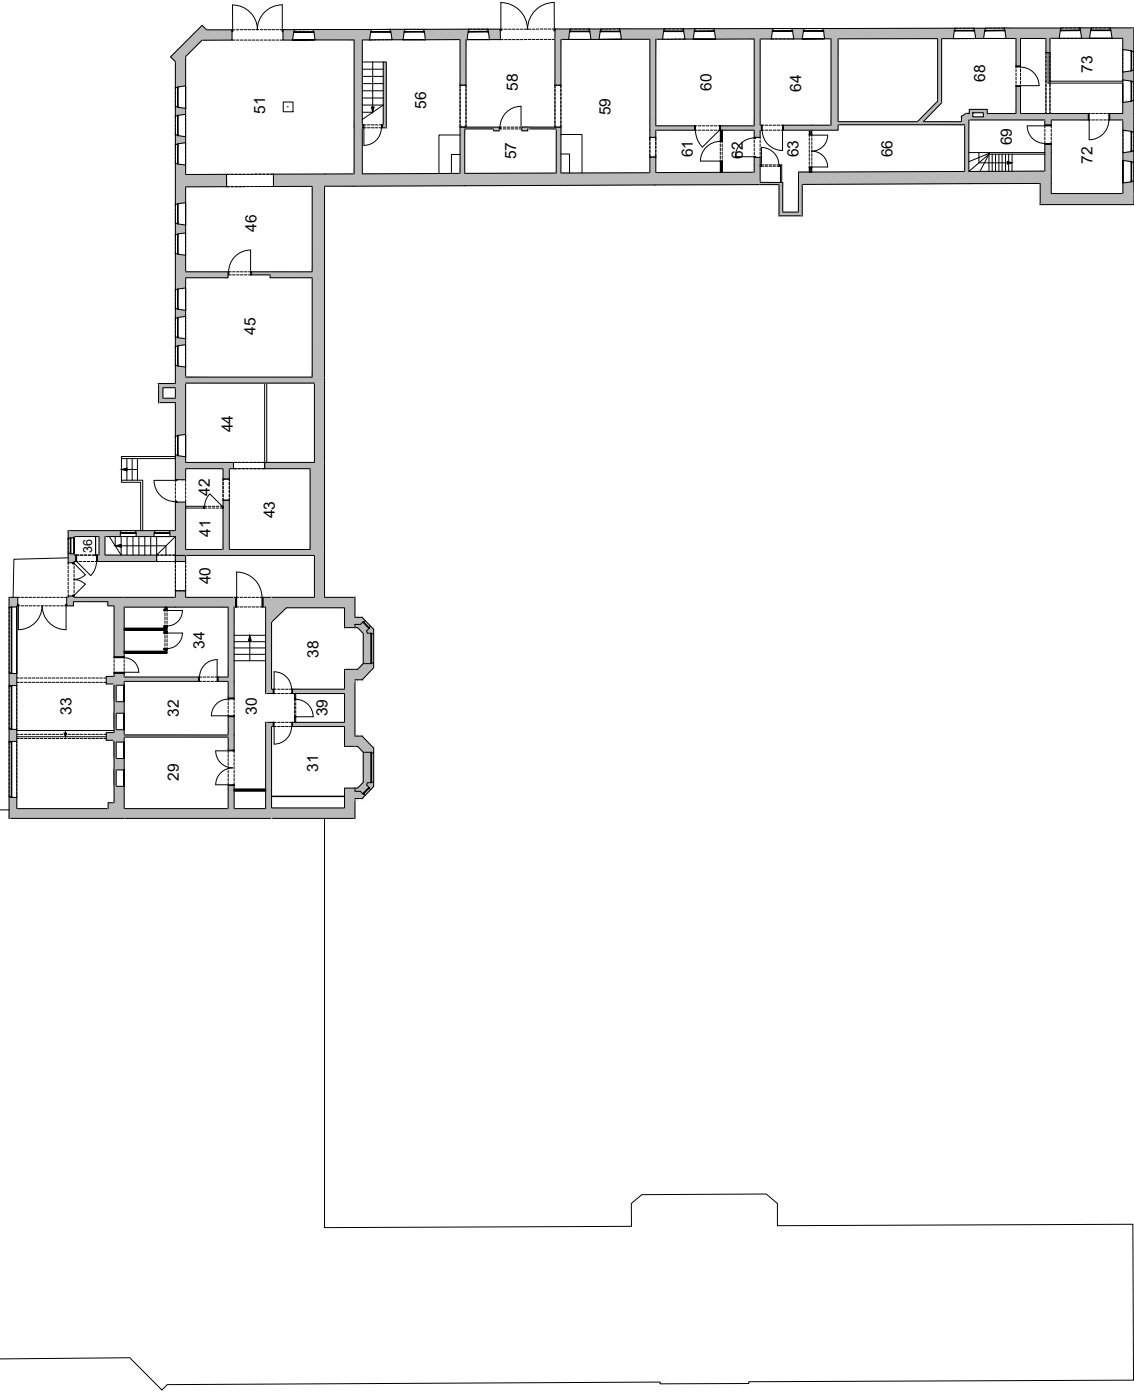


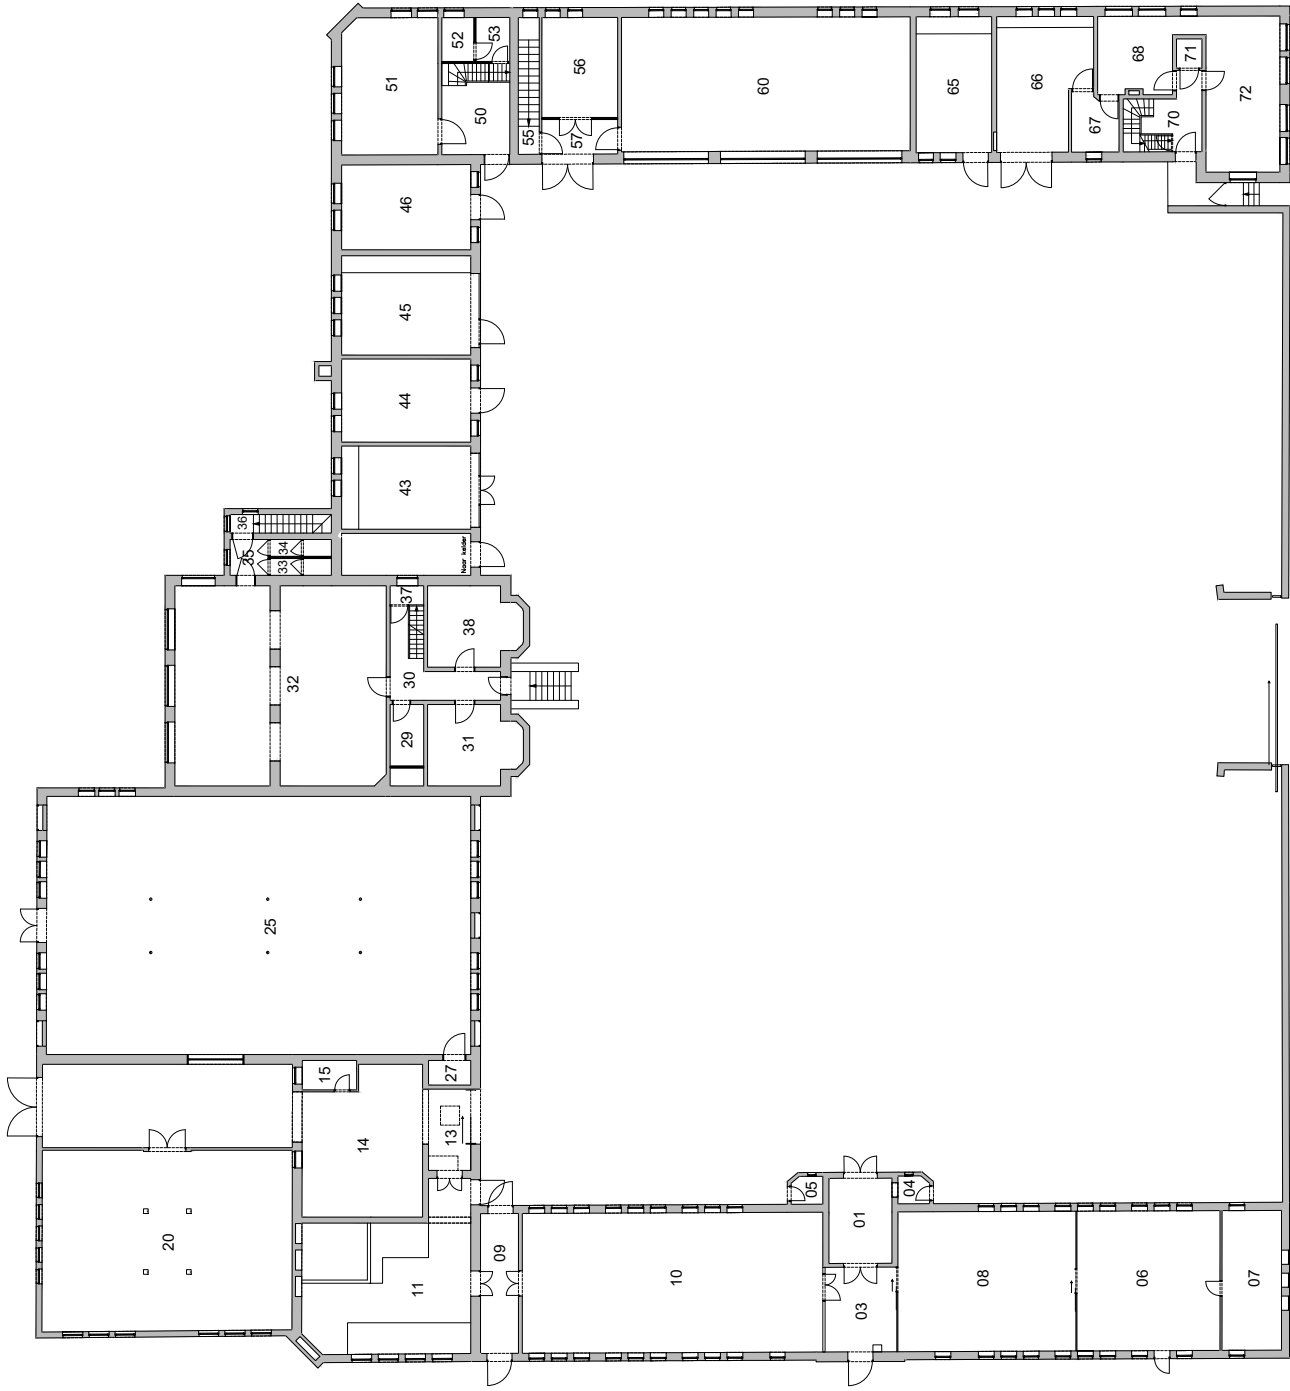

KU LEUVEN TECHNISCHE DIENSTEN ATLASPLAN	Zoötechnisch Centrum - hoofdgebouw Bijzondere Weg 12 3360 Lovenjoel Complex : 90110 TRANSfarm	Gebouwnr. : 531-71 Verdiep : 00 Datum : 02-07-2020 Tekenaar : Mapa
--	---	---


— Bijzondere Weg —



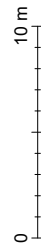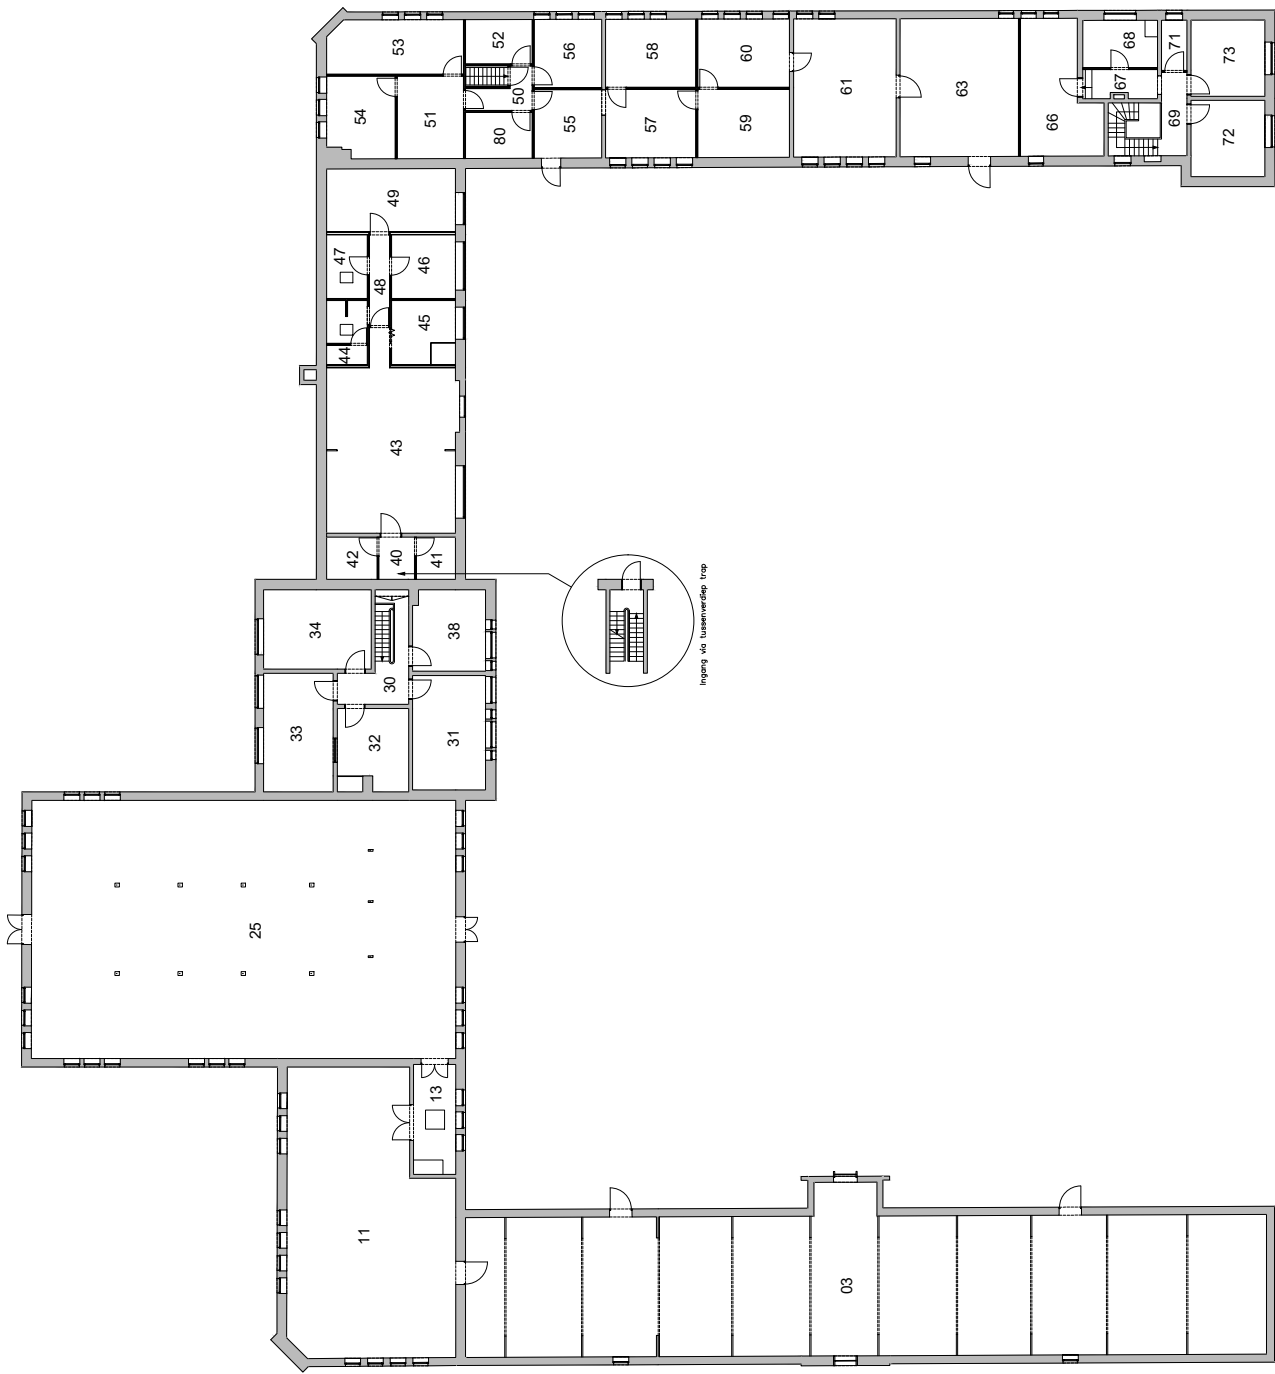

— Bijzondere Weg —

KU LEUVEN TECHNISCHE DIENSTEN ATLASPLAN	Zoötechnisch Centrum - hoofdgebouw Bijzondere Weg 12 3360 Lovenjoel		Gebouwnr. : 531-71 Verdiep : 01 Datum : 02-07-2020 Tekenaar : Mapa
	Complex : 90110 TRANSfarm		

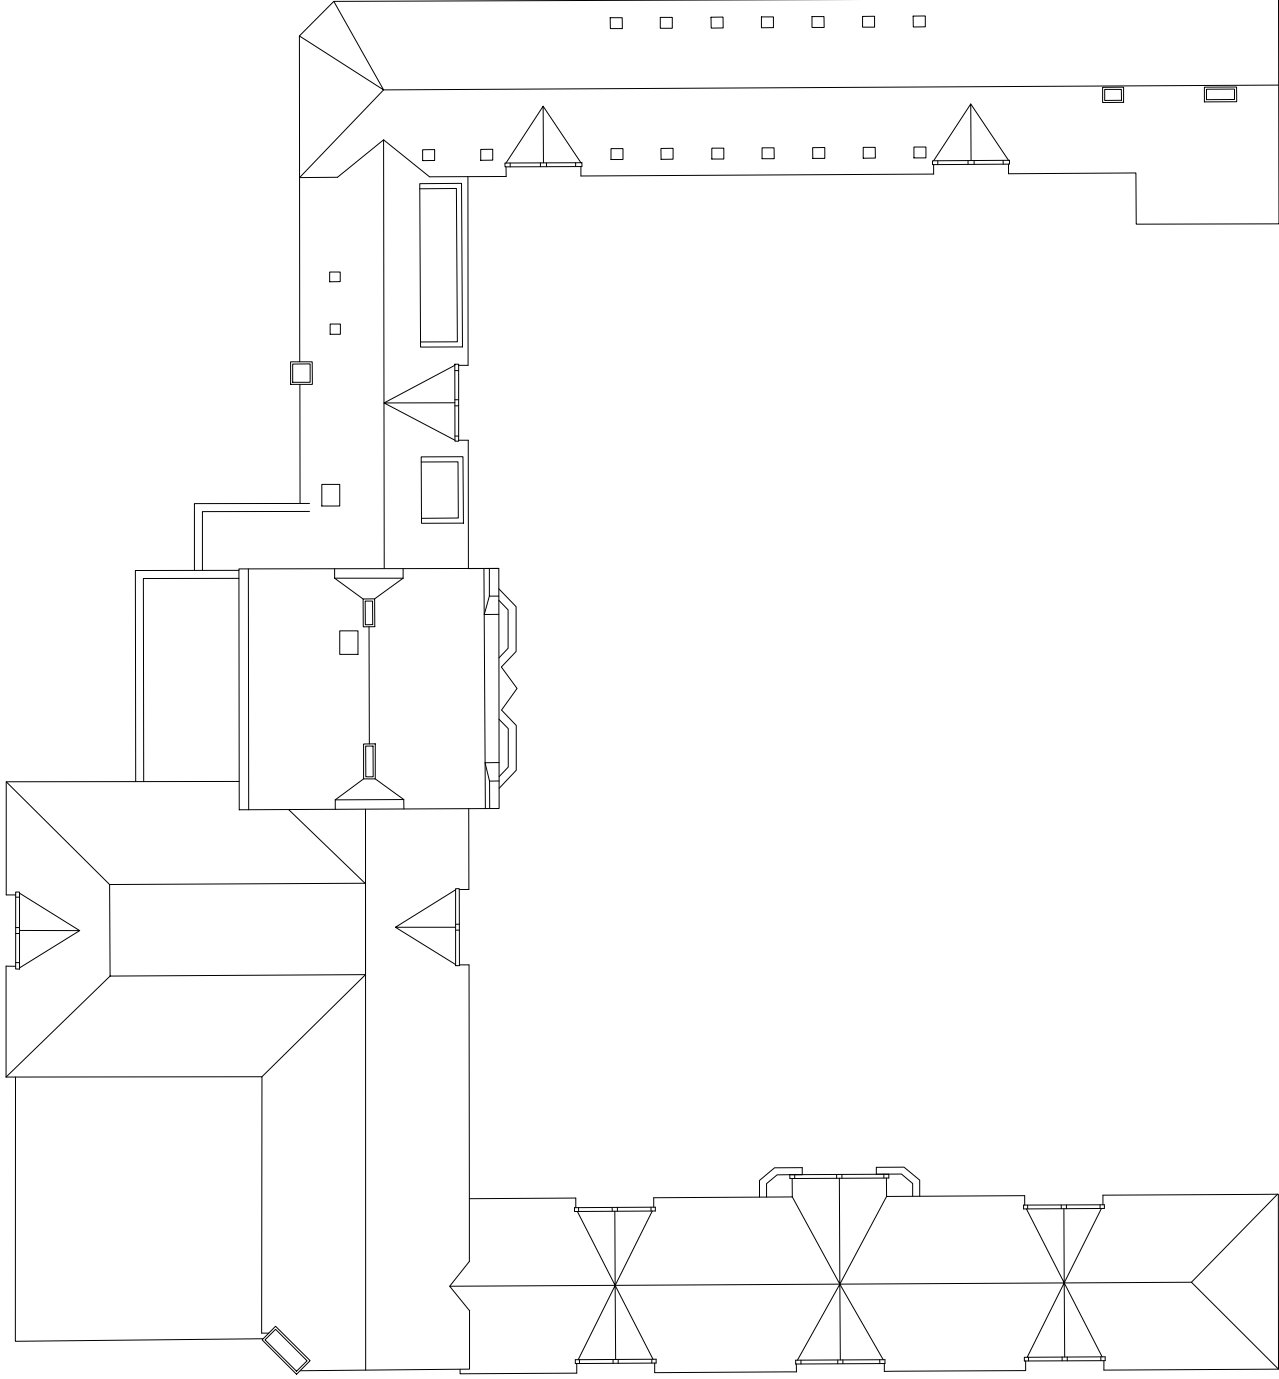

Gebouwnr. : 531-71
 Verdiep : DAK
 Datum : 02-07-2020
 Tekenaar : Mapa

Zoötechnisch Centrum - hoofdgebouw

Bijzondere Weg 12
 3360 Lovenjoel

Complex : 90110 TRANSfarm





KU LEUVEN

TECHNISCHE DIENSTEN

ATLASPLAN

— Bijzondere Weg —

0 10 m

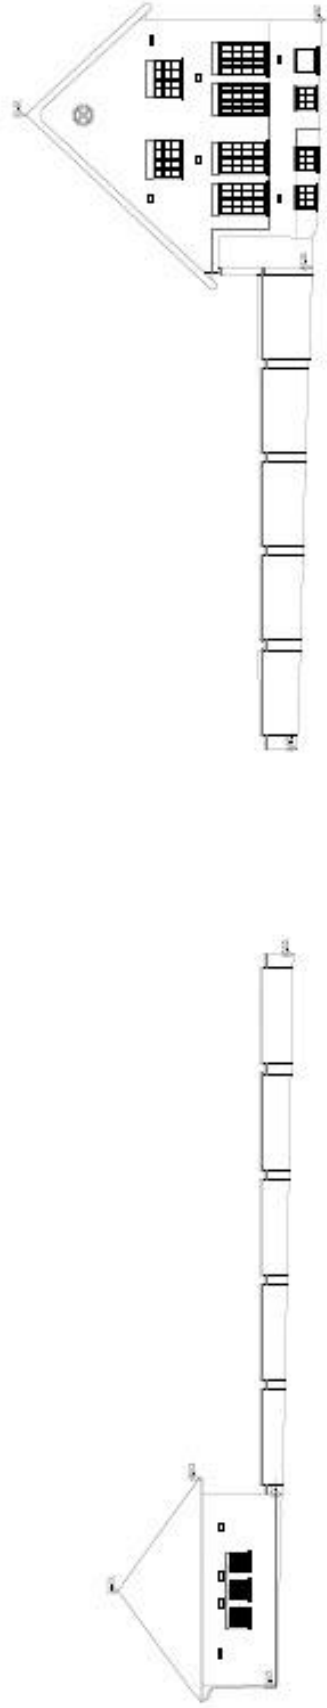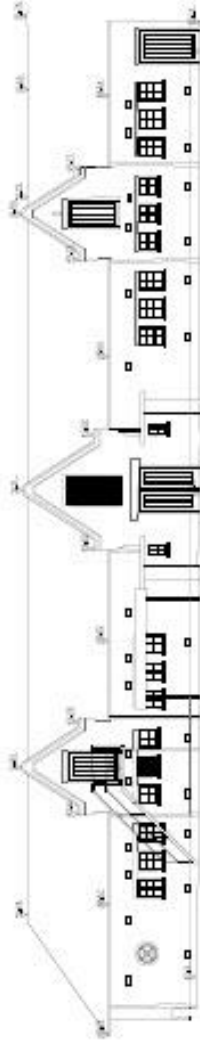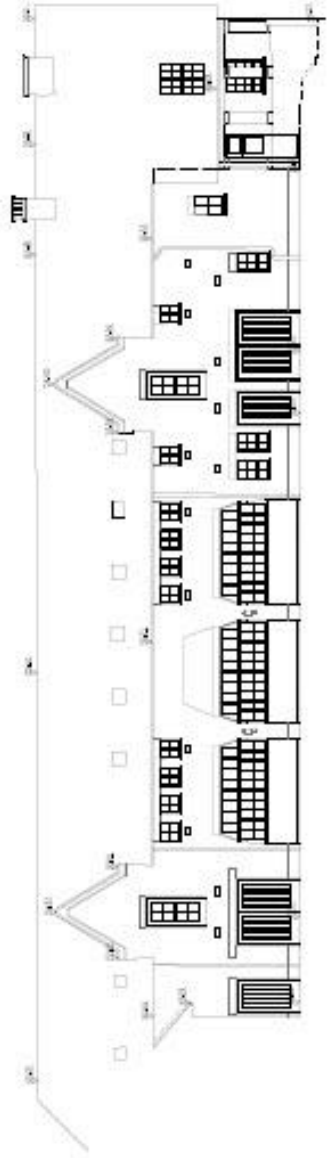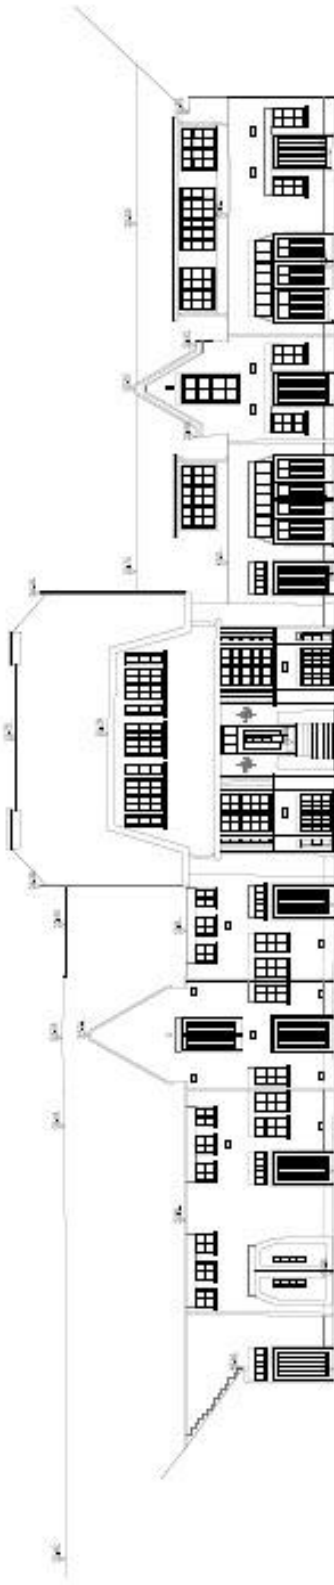




KU LEUVEN
 Technische Diensten
 Willem de Croylaan 60A
 3001 Heverlee
 Tel. 01622 20 80

Locatie nr. **00000000**
 Naam *
 Straat *
 Plaats *
 Vervolgong *
 Lokaal *

Divisie *
 Afdeling *
 Projectoprichter *
 Projecttechnicus *
 Marktcoördinator *
 Tekenaar *

 Projectnummer #
 Besteknummer 531-71_Gewels_recover.dwg

Versionnummer	J.J.
Rijdt	
Tek.	
Schaal	
T.B.	

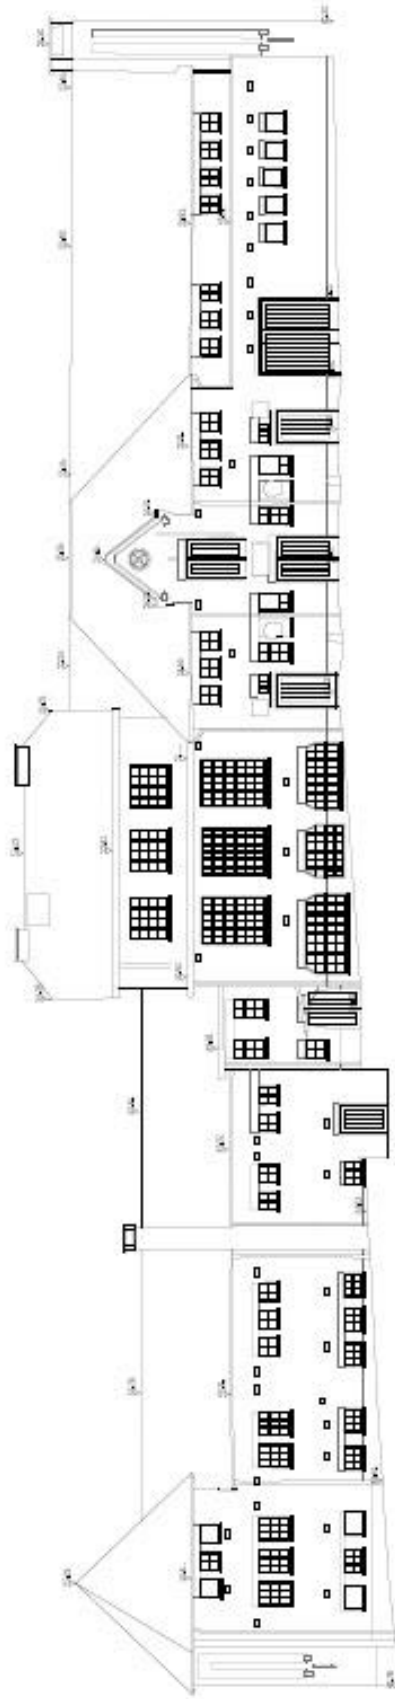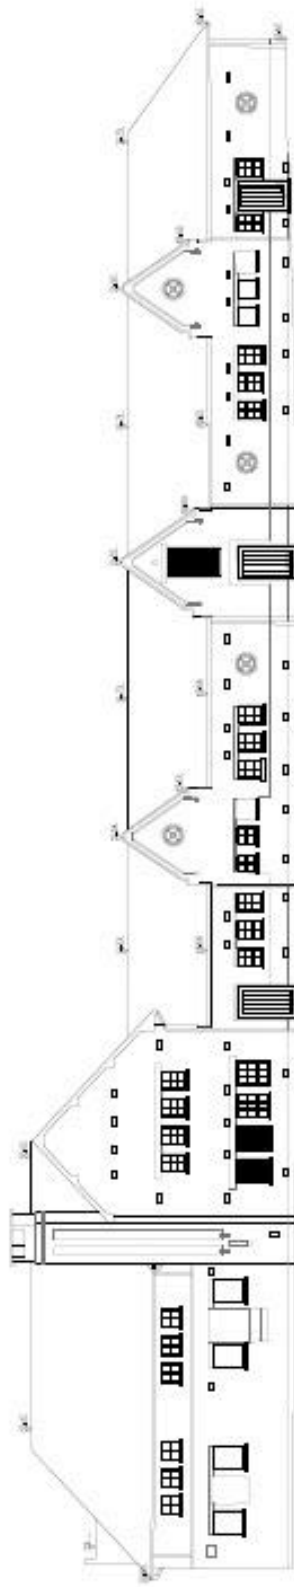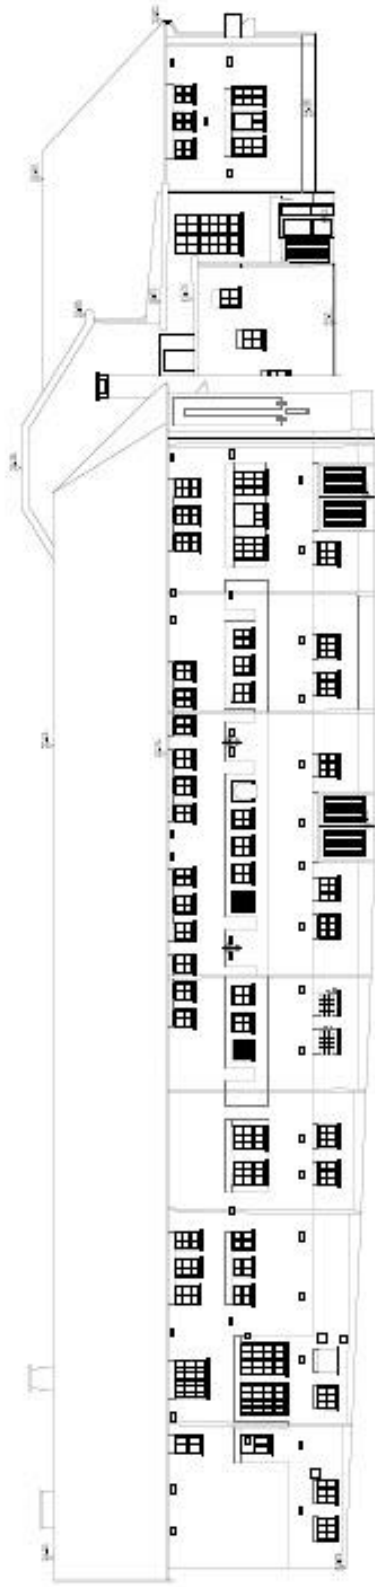

KU LEUVEN

Technische Dienststen
 Willem de Croylaan 60A
 3001 Heverlee
 Tel. 016532 20 80

Locatie nr. #444444
 Afdeling #
 Projectgenoot #
 Plaats #
 Verdieping #
 Locaal #

Divisie #
 Afdeling #
 Projectgenoot #
 Projecttechnicus #
 Werkvoorzitter #
 Telefoonnr #

#

Projectnummer #
 Bestandsnaam: 631-71_Corvels_recover.dwg

Versteknummer
 .../.../...
 Blad
 16
 Schaal
 1:80